


UL.SZKOLNA

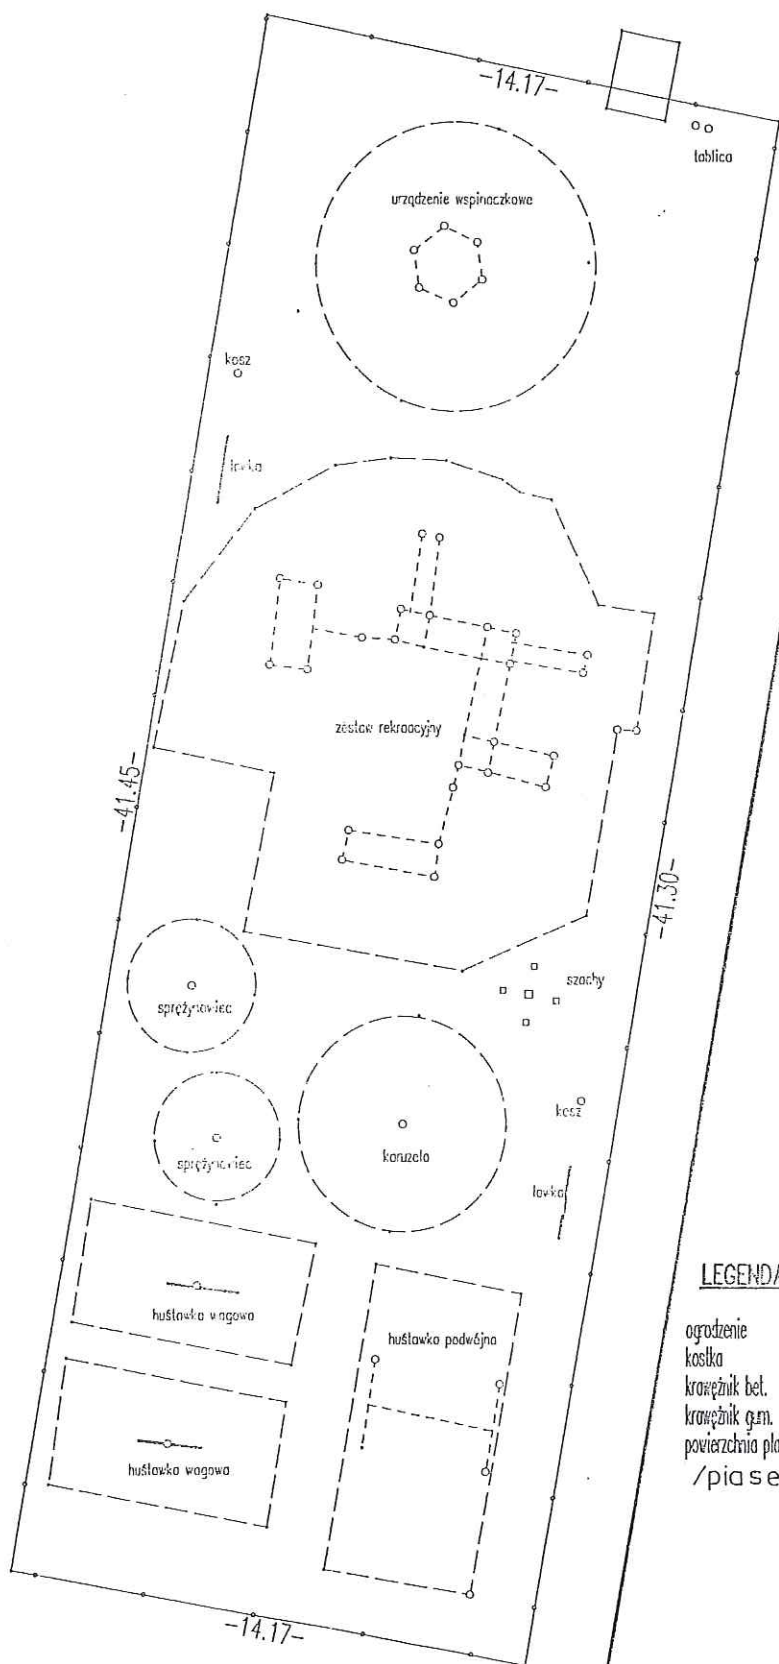

**PRZEDSIĘBIORSTWO  
USŁUG GEODEZYJNYCH  
"GEOEX"  
GRZEGORZ KEMPARA  
41-300 Dąbrowa Górnicza, ul. Majakowskiego 37  
NIP 629-210-83-50  
Tel. 260-19-79; 0504-030-164**

### LEGENDA

|                     |   |                       |
|---------------------|---|-----------------------|
| ogrodzenie          | - | 111,09 mb             |
| kostka              | - | 3,37 m <sup>2</sup>   |
| krawężnik bet.      | - | 7,41 mb               |
| krawężnik gmn.      | - | 171,16 mb             |
| powierzchnia placów | - | 291,84 m <sup>2</sup> |
| /piasek/            |   |                       |


# ZAGOSPODAROWANIE TERENU PROJEKT BOISKA WIELOFUNKCYJNEGO I SKOCZNI DO SKOKU W DĄL PRZY SZKOLE PODSTAWOWEJ W DĄBIU skala 1:500

WYRYS Z MAPY ZASADNICZEJ  
Sektora Mapy Zasadniczej : 521.442.173 : 221  
Mapa ewidencyjna: Dąbie km.4 działka 234  
Mapa powstała na podstawie wektoryzacji  
i przekształcenia istniejącej mapy zasadniczej w skali 1:2000,  
ewidencyjnej w skali 1:2000  
oraz pomiaru uzupełniającego KERG 240105\_2-234/2011  
Skala opracowania 1:1000

woj.: śląskie  
powiat: będziński  
jedn. ewid.: Będzin  
obręb : Dąbie  
ulica: Pocztowa

Uwaga:  
Nie wyklucza się istnienia w terenie innych nie wykorzystanych na niniejszej mapie  
urządzeń podziemnych, które nie były zgłoszone do inwentaryzacji,  
lub o których brak jest informacji branżowych  
W ramach zlecenia przebieg granic na gruncie nie ustalony  
Stan na dzień: 20.06.2011  
Wykonał: Marcin Belus, Marcin Mlej  
Sprawdził: Marcin Belus

## WSPÓŁRZĘDNE WYTYCZENIA:

"A" x = 886046.210  
y = 249756.239  
"B" x = 886066.211  
y = 249790.880  
"C" x = 886050.622  
y = 249799.880  
"D" x = 886030.622  
y = 249765.239  
"E" x = 886013.863  
y = 249774.220  
"F" x = 886004.573  
y = 249776.122

Legenda:  
sieć telefoniczna  
sieć gazociągowa  
sieć kanalizacyjna  
sieć wodociągowa  
sieć energetyczna  
granice działek  
zobacz pomiar  
numery działek ewidencyjnych

## LEGENDA:

- Punkty wytyczenia
- Granica działki Inwestora
- Granica opracowania projektu zagospodarowania terenu
- Istniejące rzędne wysokości terenu
- Projektowane rzędne wysokości terenu
- Bramy i furtki wejściowe na teren boiska wykonane jako systemowe w ogrodzeniu panelowym.
- Projektowane spadki terenu
- Projektowane schody terenowe
- Projektowane lawki metalowo-drewniane bez oparcia utwardzone w podłożu
- Projektowana widownia z siedziskami PVC z niskim oparciem mocowanymi na ramie stalowej na murku żelbetonowym. Ilość siedzisk widowni to 64 miejsc
- Malowane kosze na śmieci
- Projektowane maszty oświetleniowe boiska o wysokości min. 9,0m
- Projektowane oprawy oświetleniowe mocowane na budynku szkoły.
- Projektowane ogrodzenie boiska wykonane jako systemowe panelowe na wysokości 2,0m oraz w łuku tego ogrodzenia wykonanie płkoczwyt z siatki polipropylenowej na wys. 4,0m (dłuższy bok) i na wys. 6,0m (krótszy bok) boiska.
- Nowo projektowane ogrodzenie terenu wykonane jako systemowe, metalowe
- Główne elementy do wyburzenia, likwidacji, rozbiórki lub wynieść
- Projektowane ukształtowanie skrajny terenu
- Projektowane kosze do koszykówki (4 sztuki) o konstrukcji jednosłupowej utwardzonej na stałe w podłożu, ocynkowanej. Wysięg laty - 120cm, latarka epoksydowa 90x120cm, obręcz cynkowana z siateczką latuchowa w kolorze niebiesko-białym
- Trawnik
- Projektowana komunikacja pieszo-jazda (kostka betonowa 100x200x80mm, kostka granitowa drobnosyfiarowa)
- Projektowana komunikacja pieszka (kostka betonowa 100x200x80mm)
- Projektowane odwodnienie boiska - rury drenarskie
- Projektowana kanalizacja deszczowa
- Projektowana linia oświetlenia boiska
- Projektowana sieć telefoniczna

## LEGENDA:

- 01 - Istniejący budynek Szkoły Podstawowej.
- 02 - Istniejący plac zabaw dziecięcych.
- 03 - Istniejący budynek gospodarczy przeznaczony do wyburzenia.
- 04 - Boisko wielofunkcyjne o wymiarach 40,0x18,0m (brutto) o nawierzchni z krótkiej trawy syntetycznej na odpowiedniej podbudowie.
  - a) boisko do piłki nożnej/tenisowej o wymiarach 35,0x16,0m (netto) z liniami o szer. 8cm w kolorze białym, Na boisku zamocować na stałe w podłożu dwie sztuki bramek aluminiowych do piłki nożnej o wym. 3,0x2,0m + siatka. Rama bramek o przekroju kwadratowym 80x80mm, aluminiowa, w kolorze niebiesko-białym.
  - b) boisko do siatkówki o wymiarach 18,0x9,0m (netto) z liniami szer. 5,0cm w kolorze żółtym.
  - c) "truniny" przy koszach do koszykówki z liniami szer. 5,0cm w kolorze czerwonym.
- 05 - Projektowany plac szkolny o wymiarach 14,0x10,5m o nawierzchni z kostki betonowej szarej 100x200mm gr. 8,0cm, kostki granitowej drobnosyfiarowej w kolorze grafiowym oraz nawierzchnia z kostki betonowej grafiowej 100x200mm gr. 8,0cm
- 06 - Skocznia do skoku w dal o wymiarach 3,0x9,0m o nawierzchni z płasku średnioziarnistego. Skocznia posiada jeden tor o szer. 1,22m do rozbiegu o nawierzchni syntetycznej poliuretanowej typu natrysk na warstwie dynamicznej. Rozbieg długości 37,0m.

## BILANS TERENU OPRACOWANIA:

Działka Inwestora - 16885,00m<sup>2</sup>  
Działka Inwestora w granicach użytku BI - 7015,46m<sup>2</sup>  
Teren opracowania - 2678,00m<sup>2</sup>  
Nawierzchnia z krótkiej trawy syntetycznej - 720,00m<sup>2</sup>  
Nawierzchnia poliuretanowa - 45,00m<sup>2</sup>  
Nawierzchnia utwardzona (kostka betonowa szara) - 248,00m<sup>2</sup>  
Nawierzchnia utwardzona (kostka betonowa grafiowa) - 102,00m<sup>2</sup>  
Nawierzchnia utwardzona (kostka granitowa) - 6,00m<sup>2</sup>  
Nawierzchnia plastikowa - 27,00m<sup>2</sup>  
Powierzchnia kubaturowa - 585,00m<sup>2</sup>  
Schody terenowe, murki - 13,00m<sup>2</sup>  
Skarpy - 111,00m<sup>2</sup>  
Trawa - 621,00m<sup>2</sup>

LEGENDA:


- plac zabaw

## AKTUALIZACJA 2015 rok

| Biuro Projektów Arch. i Usług Inwestorskich "COMTAREX" |  |             |                     |   |
|--|--|-------------|---------------------|---|
| 40-095 KATOWICE ul. Sławowa 3/7                        |  |             |                     |   |
| tel./fax (32) 258 72 71 NIP 954-118-08-11              |  |             |                     |   |
| INWESTOR:  | Gmina Psary, ul. Malinowska 4, 42-512 Psary  | NR ARCH.:   | 61112-D111 C1, 10/1 |   |
| ADRES:   | Dąbie ul. Pocztowa 39  | FAZA:       | Projekt wykonawczy  |   |
| TYTUL OPRACOWANIA:                                     | Projekt wykonawczy boiska wielofunkcyjnego i skoczni do skoku w dal przy Szkole Podstawowej w miejscowości Dąbie przy ul. Pocztowej 39. Działka nr 423 km. 4 | BRANŻA:     | architektura        |   |
|  |  | DATA:       | lipiec 2015         |   |
| TYTUL RYSUNKU:   | ZAGOSPODAROWANIE TERENU  |             |                     |   |
| PROJEKTANT:  | mgr inż. arch. Jacek Mazurkiewicz upr. 51677   | SKALA:      | 1:500               |   |
| OPRACOWAŁ:   | mgr inż. arch. Krzysztof Pawełczyk arch. prov. temat   | NR RYSUNKU: |                     |   |
| GL. PROJEKTANT:  | mgr inż. arch. Jacek Mazurkiewicz upr. 51677   |             |                     |   |
| SPRAWOZDŁ:   | mgr inż. arch. Elżbieta Czabańska upr. 15115/LOK   |             |                     | 1 |



INWENTARYZACJA POWYKONAWCZA PLACU ZABAW  
DĄBIE UL. POCHTOWA 41

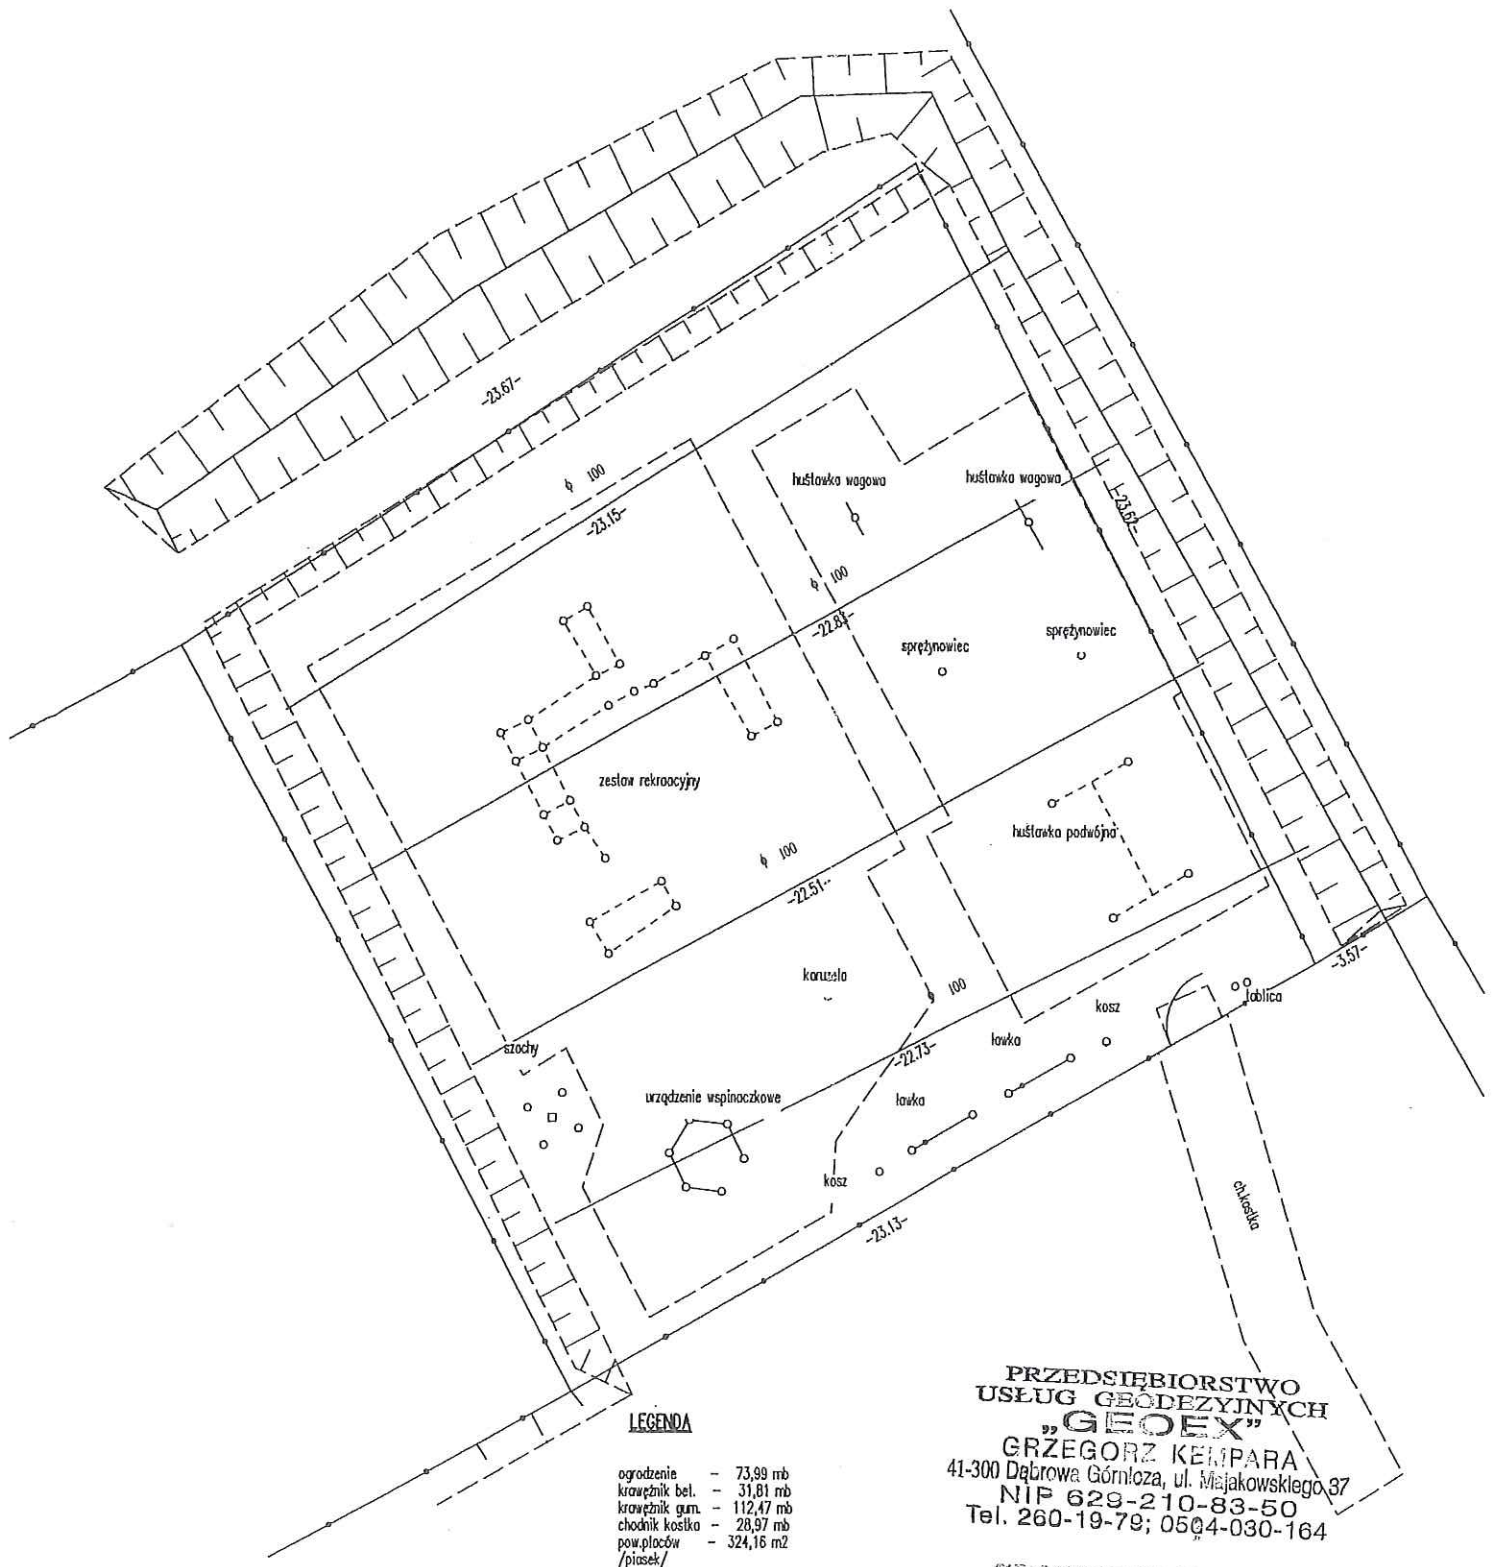

PRZEDSIĘBIORSTWO  
USŁUG GEODEZYJNYCH  
"GEOEX"  
GRZEGORZ KEMPARA  
41-300 Dąbrowa Górnicza, ul. Majakowskiego 37  
NIP 629-210-83-50  
Tel. 260-19-79; 0504-030-164

ZBIGNIEW KEMPARA  
GEODETA UPRAWNIENY  
Zaświadczenie GUGiK Nr 5184  
ul. Korczaka 5/78  
41-300 DĄBKÓWA GÓRNICZA  
tel. 0-501-44-19-79

|   |                    |
|---|--------------------|
| Podpisz się zgodność niniejszej kopii z treścią materiału planistycznego zasobu geodezyjnego i kartograficznego |                    |
| Organ prowadzący planistyczny zasob geodezyjny i kartograficzny   | STAROSTA BĘDZIŃSKI |

Województwo: śląskie  
Powiat: będziński  
Jednostka ewidencyjna: 240106.2  
Gm. Pary  
Obręb ewidencyjny: 0010  
Układ wsp. płaskich: PL-2000pas6  
Układ odniesienia: PL-KRON86-NH  
Godło mapy: 6.132.30.04.3, 6.132.30.09.1  
Mapa zasadnicza  
Skala 1:1000  
Znak sprawy: BGP.6642.4240.2016  
Data wydruku: 04-05-2016r.



LEGENDA:

     - plac zabaw

- UWAGA:
- Doposzczą się zachodzenie stref bezpieczeństwa pod warunkiem uwzględnienia charakterystyki danego urządzenia oraz maksymalnych wychyleń podczas użytkowania.
  - Strefy bezpieczeństwa muszą być wolne od jakichkolwiek obiektów zlokalizowanych ponad poziom podłoża.
  - Strefy bezpieczeństwa przykładowych urządzeń zastosowanych w projekcie zgodnie są z kartami technicznymi producenta.
  - W przypadku zastosowania przez Wykonawcę urządzeń równoważnych lub lepszych od przyjętych w projekcie, Wykonawca zobowiązany jest do zapewnienia odpowiednich stref bezpieczeństwa zgodnych ze specyfikacjami wybranego producenta.

Woj.: śląskie  
powiat: będziński  
jednostka ewidencyjna: 240106.2 Pary  
obręb ewidencyjny: 0010 Strzyżowice  
ulica: Bona

#### MAPA DO CEŁÓW PROJEKTOWYCH


Skala opracowania 1:500  
Układ współrzędnych płaskich: 2000-6.18  
Układ współrzędnych wysokościowych - Kranształ 86  
Skoś (układ 2000): 6.132.30.04.3.3  
działka 702/1 km 3  
Mapa powstała na podstawie hybrydowej mapy zasadniczej w skali 1:1000; numerycznej mapy ewidencyjnej oraz pomiaru uzupełniającego BGP.6640.1073.2016



- Legenda:
- zabudowa pomiarowa
  - siatka energetyczna
  - siatka wodociągowa
  - siatka kanalizacyjna
  - siatka telekomunikacyjna
  - granice działek
  - 702/1 numer działki
- krzyże sekcyjne w układzie 2000

#### Uwaga:

Nie wyklucza się istnienia w terenie innych nie wskazanych na niniejszej mapie urządzeń podziemnych, które nie były zabrane do inwentaryzacji.  
Niniejsza mapa do celów projektowych została wykonana bez ustalenia obciążenia dot. służebności gruntowych (Nie budowa Księg. Własności).  
Wykazanie na niniejszej mapie do celów projektowych granic nieruchomości nie zostały wyznaczone w terenie i nie zostały określone z wymaganą dokładnością.  
Niniejsza mapa może służyć do projektowania placu zabaw i siłowni.

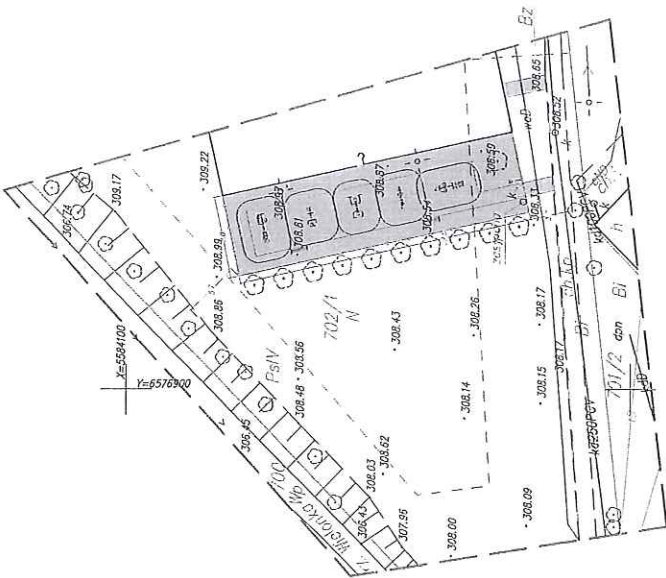

#### ZAKRES OPRACOWANIA


BAZA STUDIO PROJEKTOWE  
mgr inż. arch. Wojciech Pasłerny  
nr upr. 42095/LONK SDA nr S-1455  
nr upr. SLK083/PWOK05

| Temat      | BUDOWA SIŁOWNI PLENERNEJ   |
|------------|--|
| Adres      | Strzyżowice, ul. Bona, działka 702/1, obręb 0010                     |
| Inwestor   | Gmina Pary, ul. Młodska 4, Pary                                      |
| Rysunek    | PROJEKT ZAGOSPODAROWANIA TERENU                                      |
| Branda     | ARCHITEKTURA   |
| Projektant | mgr inż. arch. Wojciech Pasłerny<br>nr upr. 42095/LONK SDA nr S-1455 |
| Projektant | inż. Marcin Noz<br>nr upr. SLK083/PWOK05                             |
| Nr rys.    | A.01.  |
| Skala      | 1:500  |
| Data       | VI.2016  |

Załącznik nr 3a



# INWENTARYZACJA POWYKONAWCZA PLACU ZABAW STRZYŻOWICE UL. BELNA-SZOSOWA

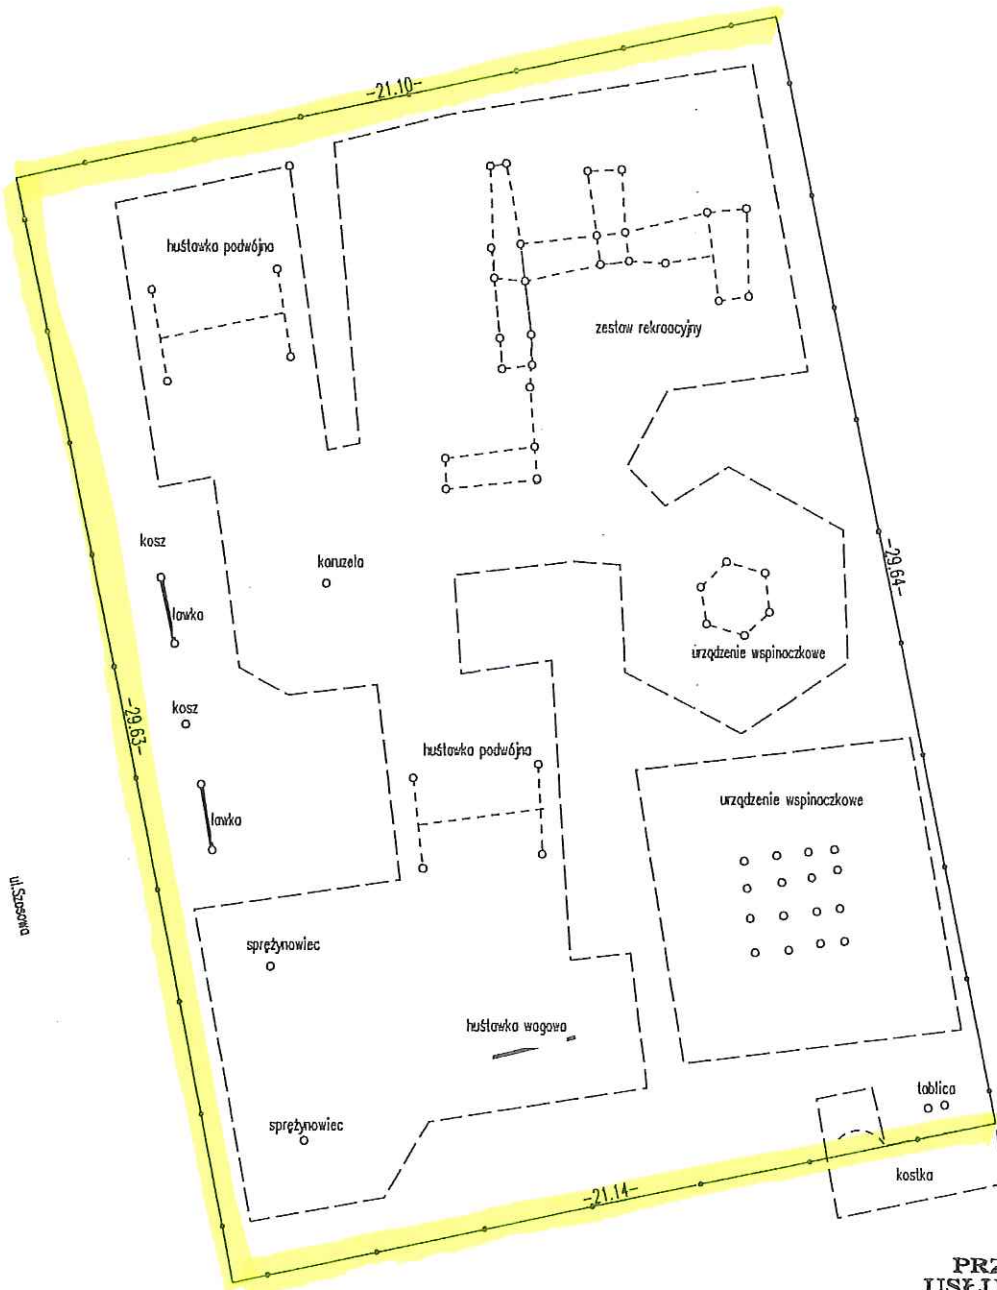

## LEGENDA

|                      |                        |
|----------------------|------------------------|
| ogrodenie            | - 101,51 mb            |
| krzewnik bel.        | - 15,56 mb             |
| krzewnik gum.        | - 170,05 mb            |
| chodnik kostka       | - 9,93 m <sup>2</sup>  |
| pow. placów /piasek/ | - 384,27m <sup>2</sup> |

ul. Belna

**PRZEDSIĘBIORSTWO  
USŁUG GEODEZYJNYCH  
"GEOPEX"**


**GRZEGORZ KEMPARA**  
41-300 Dąbrowa Górnicza, ul. Hajdąkowskiego 37  
NIP 626-210-83-50  
Tel. 260-19-79; 0504-030-164

**ZBIGNIEW KEMPARA**  
GEODETA UPRAWNIJONY  
Zaświadczenie GUGiK Nr 5184  
ul. Karłowicza 3/72  
41-300 Dąbrowa Górnicza  
tel. 260-19-79; 0504-030-164

LEGENDA:

- ogrodzenie do ryglu



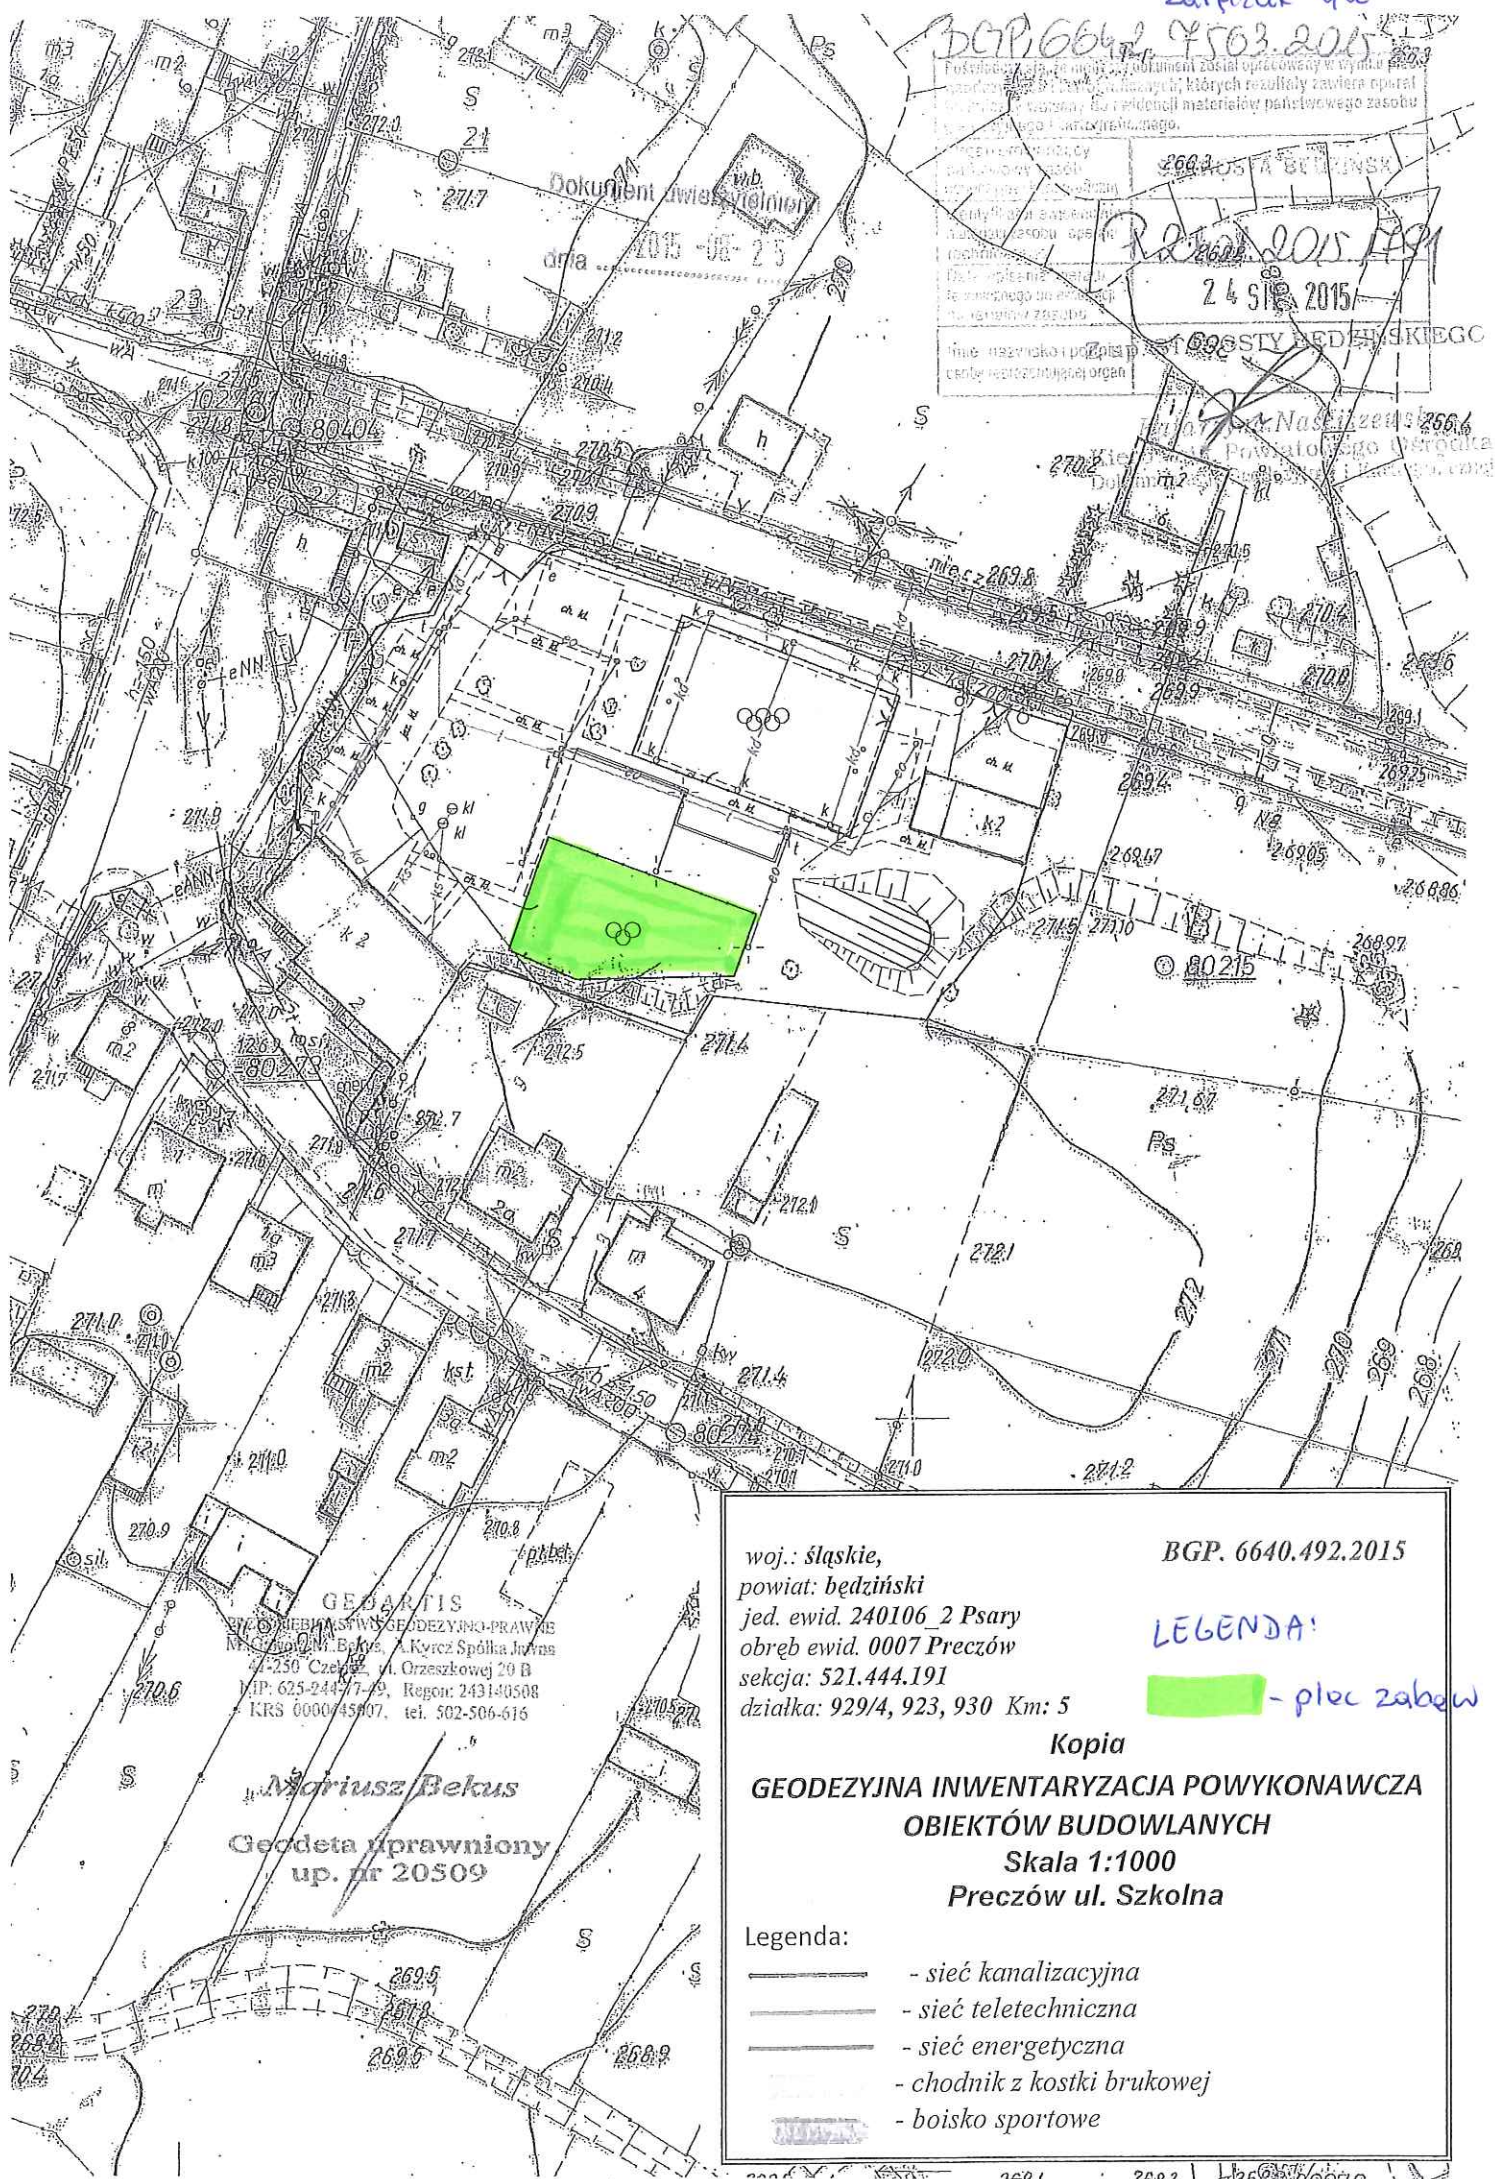

Załącznik 4a

Pole powierzchni: 269,3 m<sup>2</sup>  
Data: 24 SIE 2015  
Miejscowość: PSARY  
Powiat: BĘDZIŃSKI  
Gmina: PSARY

GEODARTIS  

Mariusz Bekus  
Geodeta uprawniony  
up. nr 20509

woj.: śląskie,  
powiat: będziński  
jed. ewid. 240106\_2 Psary  
obręb ewid. 0007 Preczów  
sekcja: 521.444.191  
działka: 929/4, 923, 930 Km: 5

BGP. 6640.492.2015

LEGENDA:

- plac zabaw

Kopia

GEODEZYJNA INWENTARYZACJA POWYKONAWCZA  
OBIEKTÓW BUDOWLANÝCH

Skala 1:1000

Preczów ul. Szkolna

Legenda:

- sieć kanalizacyjna
- sieć teletechniczna
- sieć energetyczna
- chodnik z kostki brukowej
- boisko sportowe



KIEROWNIK PRAC

Ryszard Koziołek  
Nr upr. 502/88


Przebieg i Stanowisko

Szkic powyższy budowy boiska sportowego z siedlami

| Wzrost      | Wzrost        | Wzrost            |
|-------------|---------------|-------------------|
| 22.06.2015r | David Prudlo  | BGP 6540.422.2015 |
| 22.06.2015r | Mariusz Bekus | SZCIC nr 1        |

## ZINWENTARYZOWANO:

- kostka grubości 6cm (584,38m<sup>2</sup>)
- kostka grubości 8cm (186,00m<sup>2</sup>)
- kostka grubości 10cm (333,52m<sup>2</sup>)
- nawierzchnia tartanowa (545,19m<sup>2</sup>)
- nowa skarpa
- piasek (54,26m<sup>2</sup>)

- ekodrenu (35,90m)

- rurociągu kanalizacyjnego (193,71m)

- sieci energetycznej (187,94m)

- sieci telekomunikacyjnej (97,25m)

- rurociągu Ø110PCV (104,01m)

- rurociągu Ø150PCV (93,31m)

- krawężniki drogowe (217,89m)

- obrzeża (431,17m)

- studnie Ø300PCV (1 szt.)

- studnie Ø400PCV (7 szt.)

- studnie Ø600PCV (1 szt.)

- latarni (11 szt.)

- ogrodzeń (110,79m)

- pilokochwytów (102,45m)

BAKO SPORT G. Baran, R. Koziołek

Spółka Jawna

42-520 Dąbrowa Górnicza, ul. Rapackiego 34

NIP 6443454068

tel. 32/740 05 00, fax 32/740 05 10

(3)



**ZBIGNIEW KEMPARA**  
**GEODETA UPRAWNIONY**  
 Zostawienie GUGIC Nr 5184  
 ul. Korczaka 3/78  
**41-300 DĄBROWA GÓRNICZA**  
 tel. 0-501-44-19-79

### LEGENDA

|                |   |        |                |
|----------------|---|--------|----------------|
| ogrodzenie     | - | 87,74  | mb             |
| krawężnik bet. | - | 6,23   | mb             |
| krawężnik gum. | - | 84,81  | mb             |
| chodnik kostka | - | 4,21   | m <sup>2</sup> |
| pow. placów    | - | 264,96 | m <sup>2</sup> |
| /piasek/       |   |        |                |

Skala wydruku 1 : 200

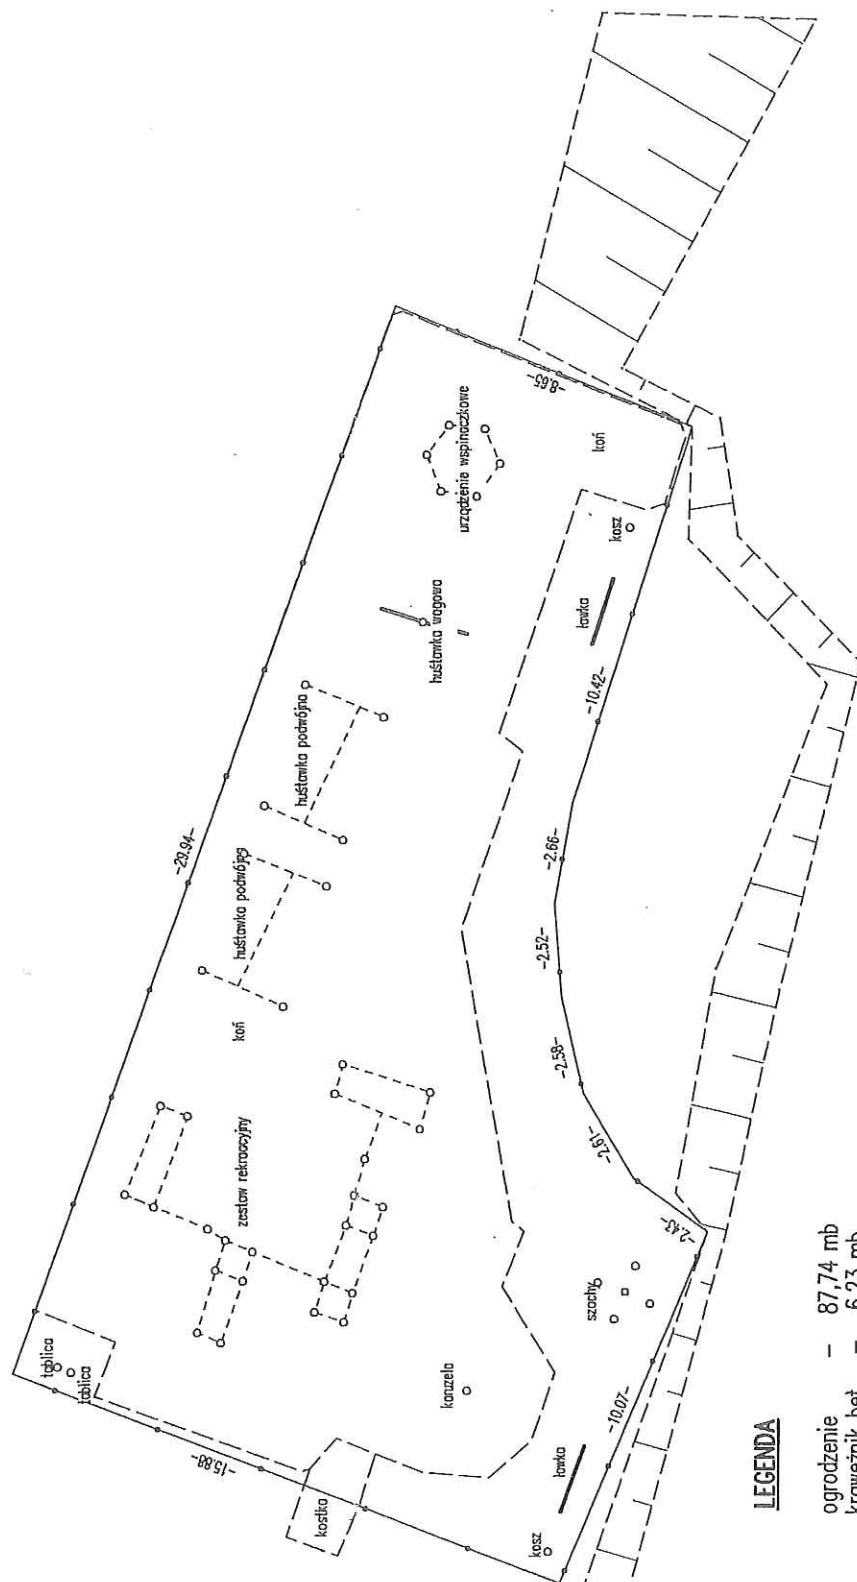



Pomiar powykonawczy placu zabaw wraz z  
zagospodarowaniem terenu  
Malinowice ul. Wiejska 25 dz. nr 360/2

ID: BGP.6640.1050.2015

L.ks.rob. 52/2015


Będzin, dnia 07.07.2015 r.

skala 1:2000

**MERIDIAN**  
**USŁUGI GEODEZYJNE**  
inż. Piotr Dymecki  
tel. kom. 501 361 053  
41-803 Zabrze, ul. Mroźka 5/14  
NIP 648-207-92-55 Regon 241804424

**GEODETA UPRAWNIONY**

Stanisław Stasiak  
Nr upr. 12528

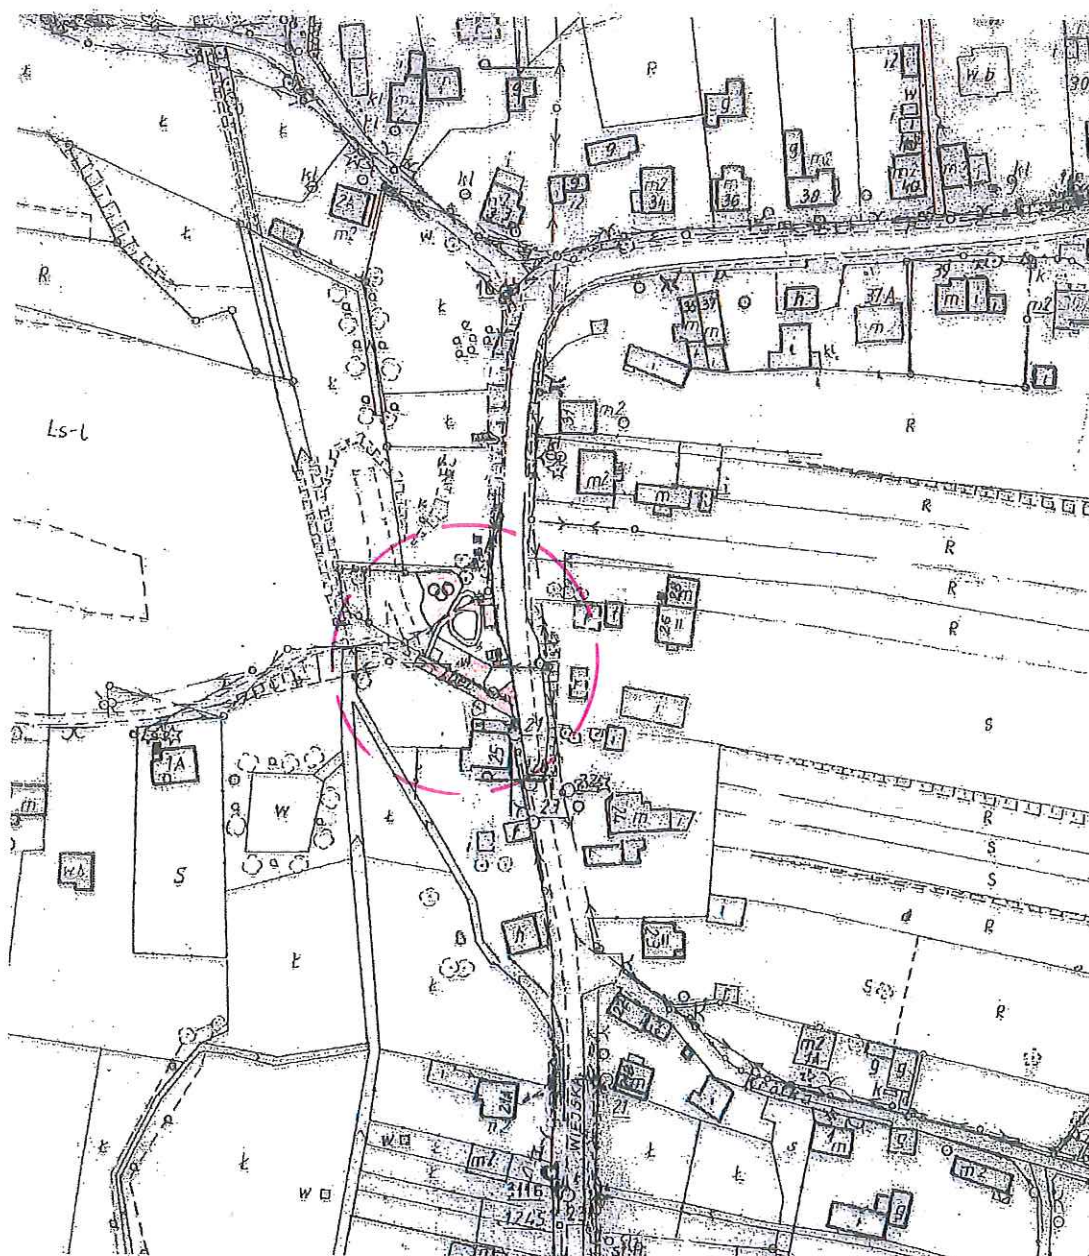

BGP.6642.7832.2015

Dokument uwierzytelniono

dnia 2015-09-07

Przedmiotem niniejszego dokumentu został określony w wyniku prac geodezyjnych i kartograficznych, kierunek i treść zapisu operatu technicznego wpisanego do ewidencji materiałów państwowego zasobu geodezyjnego i kartograficznego.

Organ prowadzący państwowy zasób geodezyjny i kartograficzny **STAROSTA BĘDZIŃSKI**

Identyfikator ewidencyjny materiału zasobu operatu technicznego **P.2401.2013.1789**

Data wpisania operatu technicznego do ewidencji materiałów państwowego zasobu geodezyjnego i kartograficznego **24 SIE. 2015**

Imię, nazwisko i podpis osoby reprezentującej organ **Katarzyna Niesciszewska**

Kierownik Powiatowego Ośrodka Dokumentacji Geodezyjnej i Kartograficznej